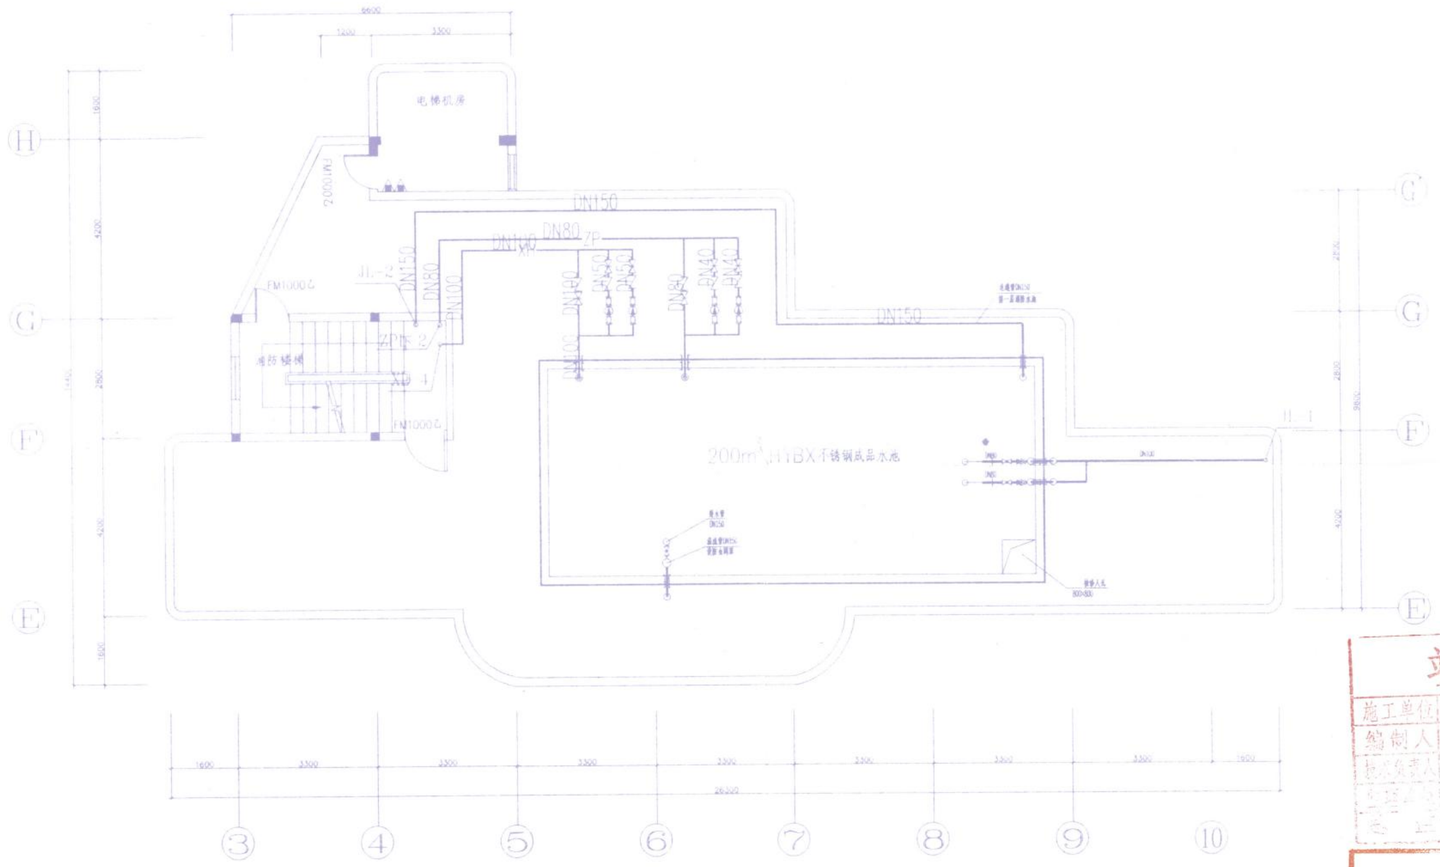


屋面消防平面图 1：100

武夷山
建筑设计研究院有限公司
资质等级 甲级
设计证号 A135006883

备 注：
- 本图应经审查机构及相关政府主管部门批准后方可生效。
- 本图应由有关人员签字及同时加盖出图章和注册执业章方可有效。
- 本图版权所有，翻印必究。

施工图审查批准单位：

施工图审查批准书证号：

图纸专用章：

注册建筑师执业章：

注册结构师执业章：

工程名称：

福州市鼓楼区聚商车馆

建设单位：

福州市鼓楼区聚商车馆

竣工图

| 施工单位 | 福建省旭升安装工程有限公司泉州分公司 | | |
|---|---|---|---|
| 编制人 | 赵自强 | 审核人 | 巫华 |
| 技术负责人 | 李春龙 | 编制日期 | 2013.12.20 |
| 监理单位 | | | |
| 总 监 | | 现场监理 | |

竣工图

| 施工单位 | 福建省旭升安装工程有限公司 | | |
|---|---|---|---|
| 编制人 | 赵自强 | 审核人 | 巫华 |
| 技术负责人 | 李春龙 | 编制日期 | 2013.12.20 |
| 监理单位 | | | |
| 总 监 | | 现场监理 | |

| | | |
|---|---|---|
| 审 定 | 胡华生 | 胡华生 |
| 审 核 | 谢程乐 | 谢程乐 |
| 项目负责人 | 王庆芳 | 王庆芳 |
| 专业负责人 | 谢程乐 | 谢程乐 |
| 校 对 | 蔡荣闽 | |
| 设 计 | 余育才 | |

图名：

屋面消防平面图

| | | | |
|---|---|---|---|
| 工程编号 | | 设计阶段 | 施工图 |
| 图 别 | 水 施 | 图纸编号 | 07 |
| 出图日期 | 2012.05 | 版本编号 | 第 1 版 |

建筑 结构 电气 给排水 暖通